

PROJET DE RENOVATION D'UN IMMEUBLE DE LOGEMENT

Chaussée de Bruxelles 279 - 1190 Forest

Karol GAWLIK - ir architecte

échelle :

1 : 50

niveau


02

n° de page

02

date

03/10/2022

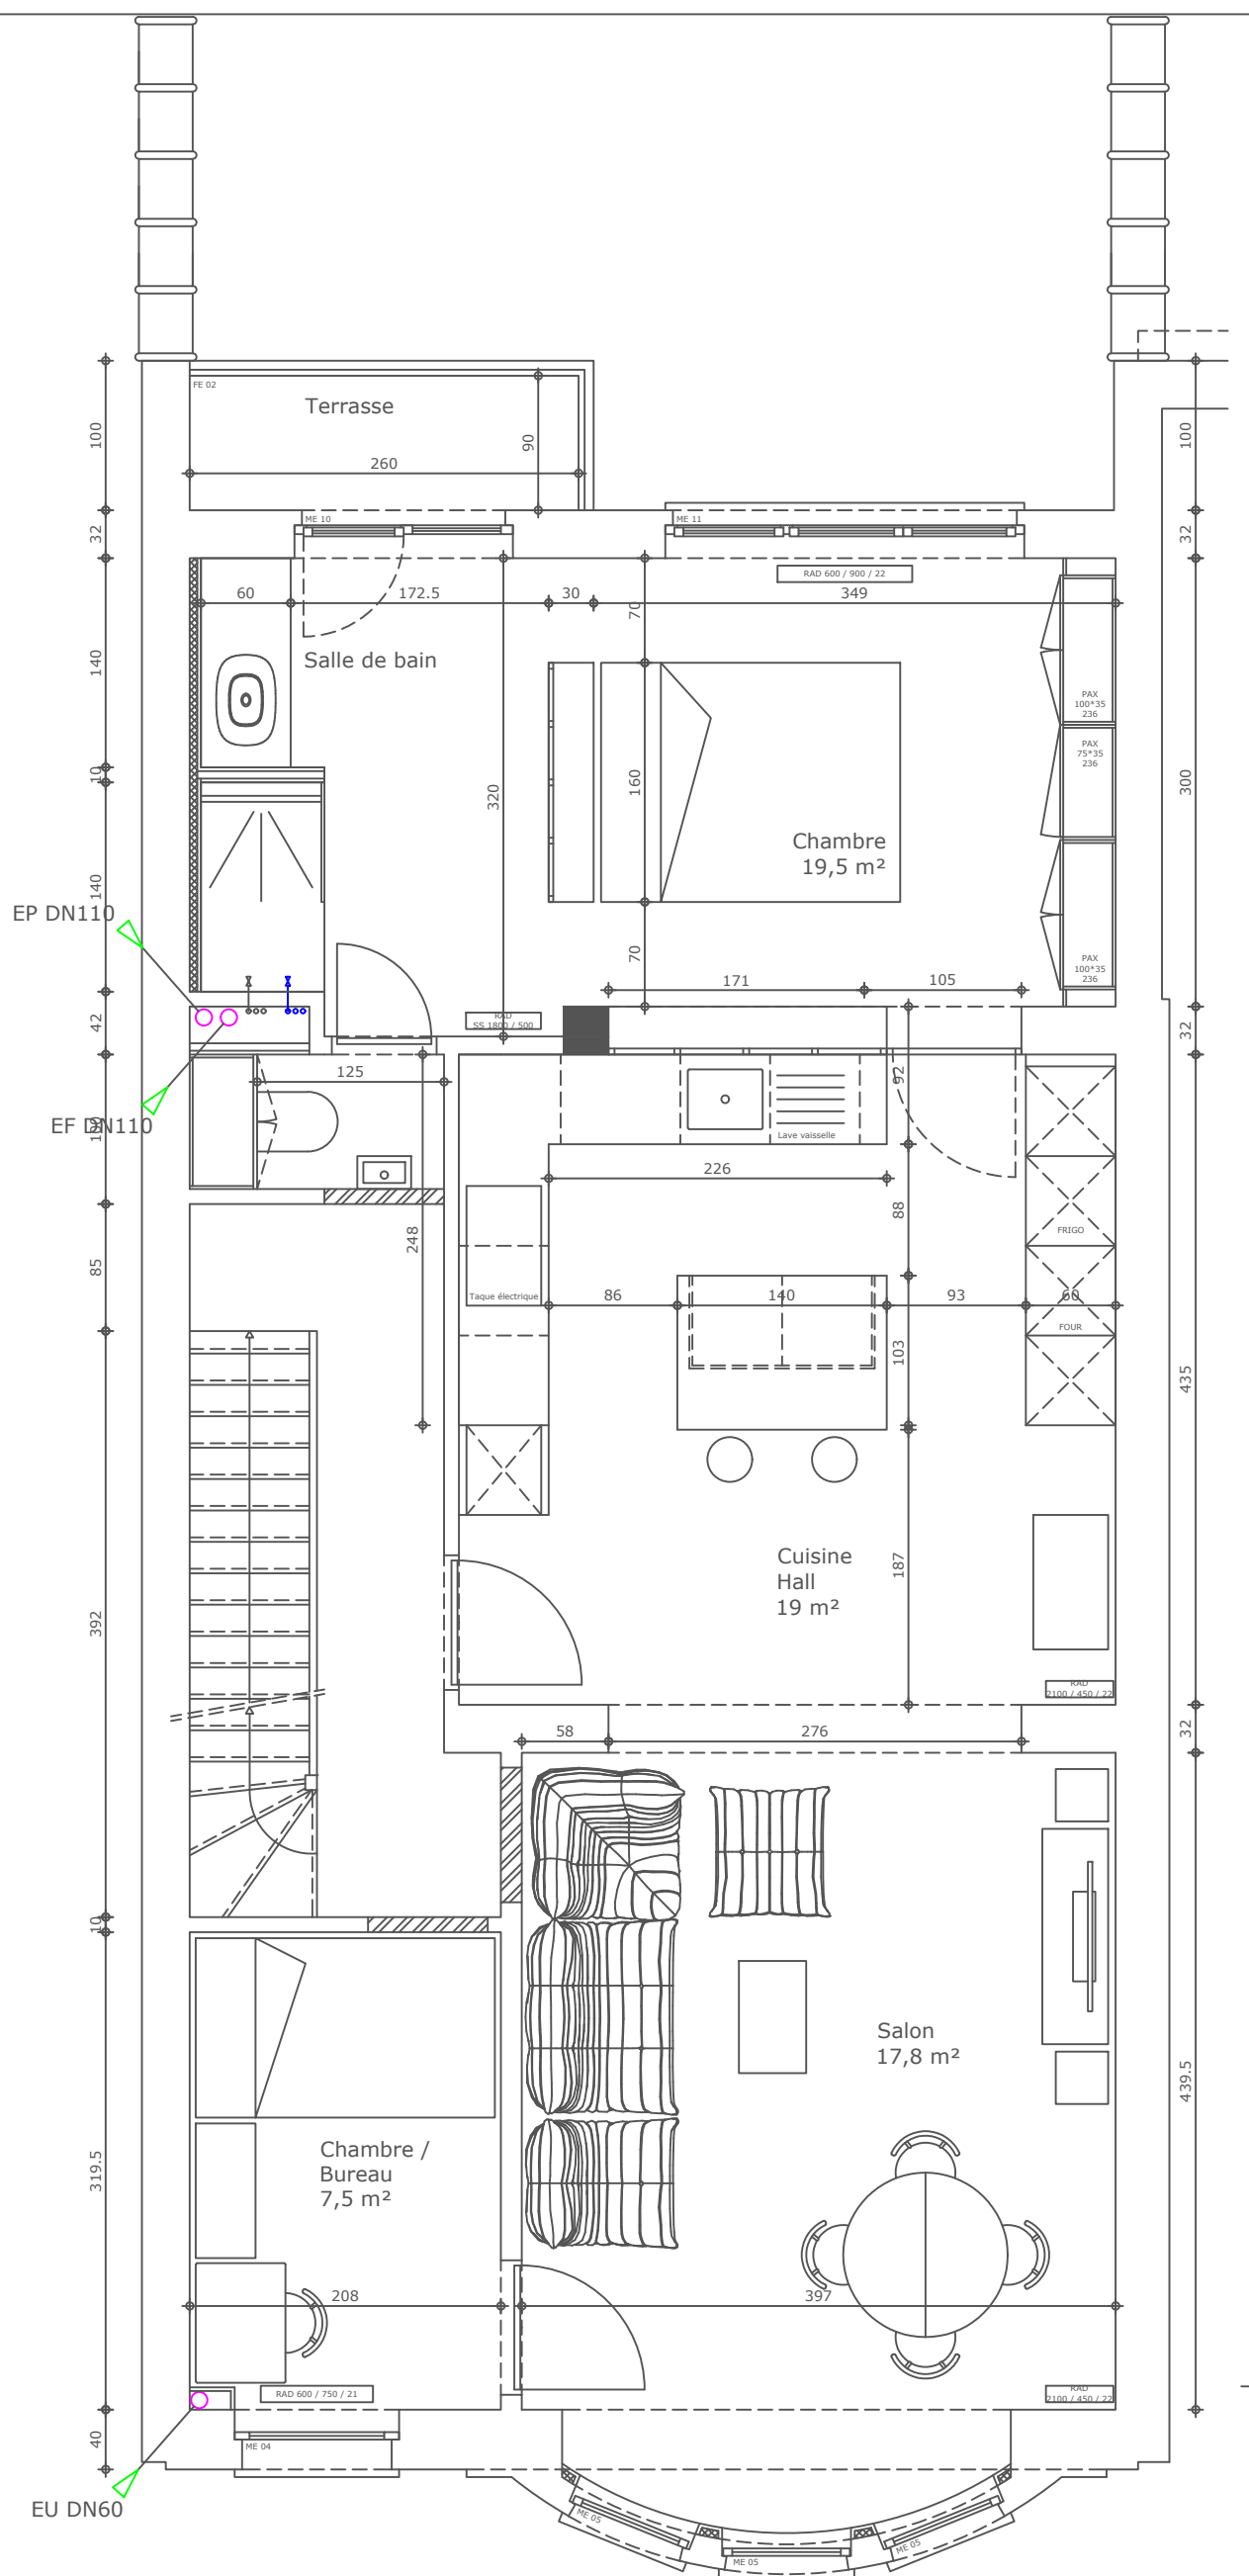

PLAN AS-BUILT