


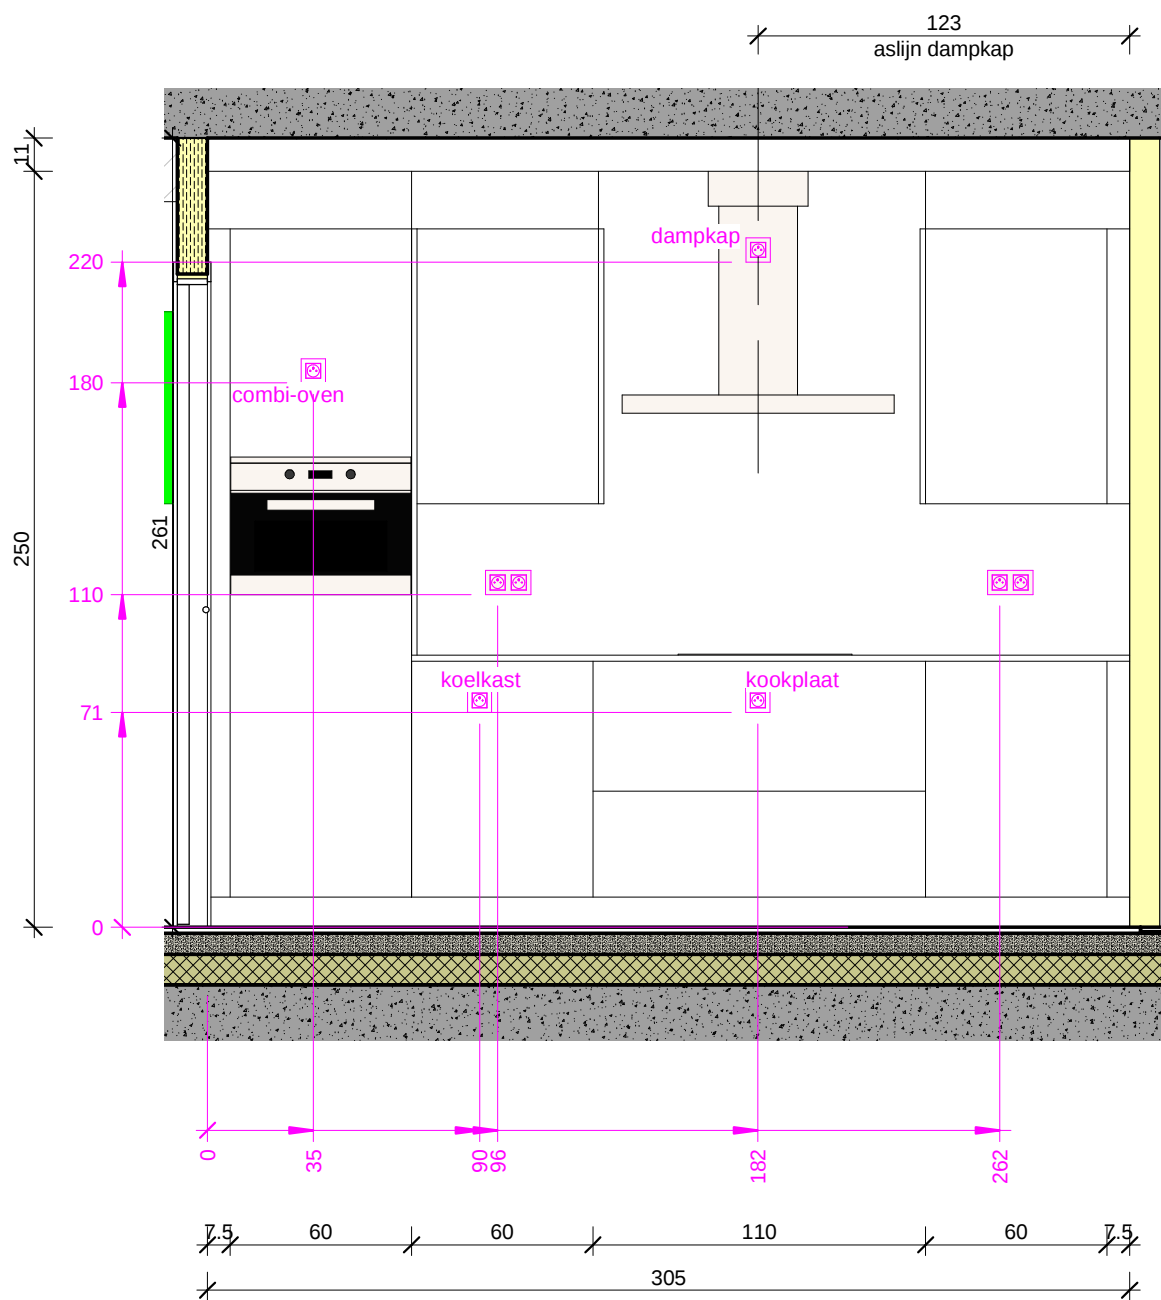


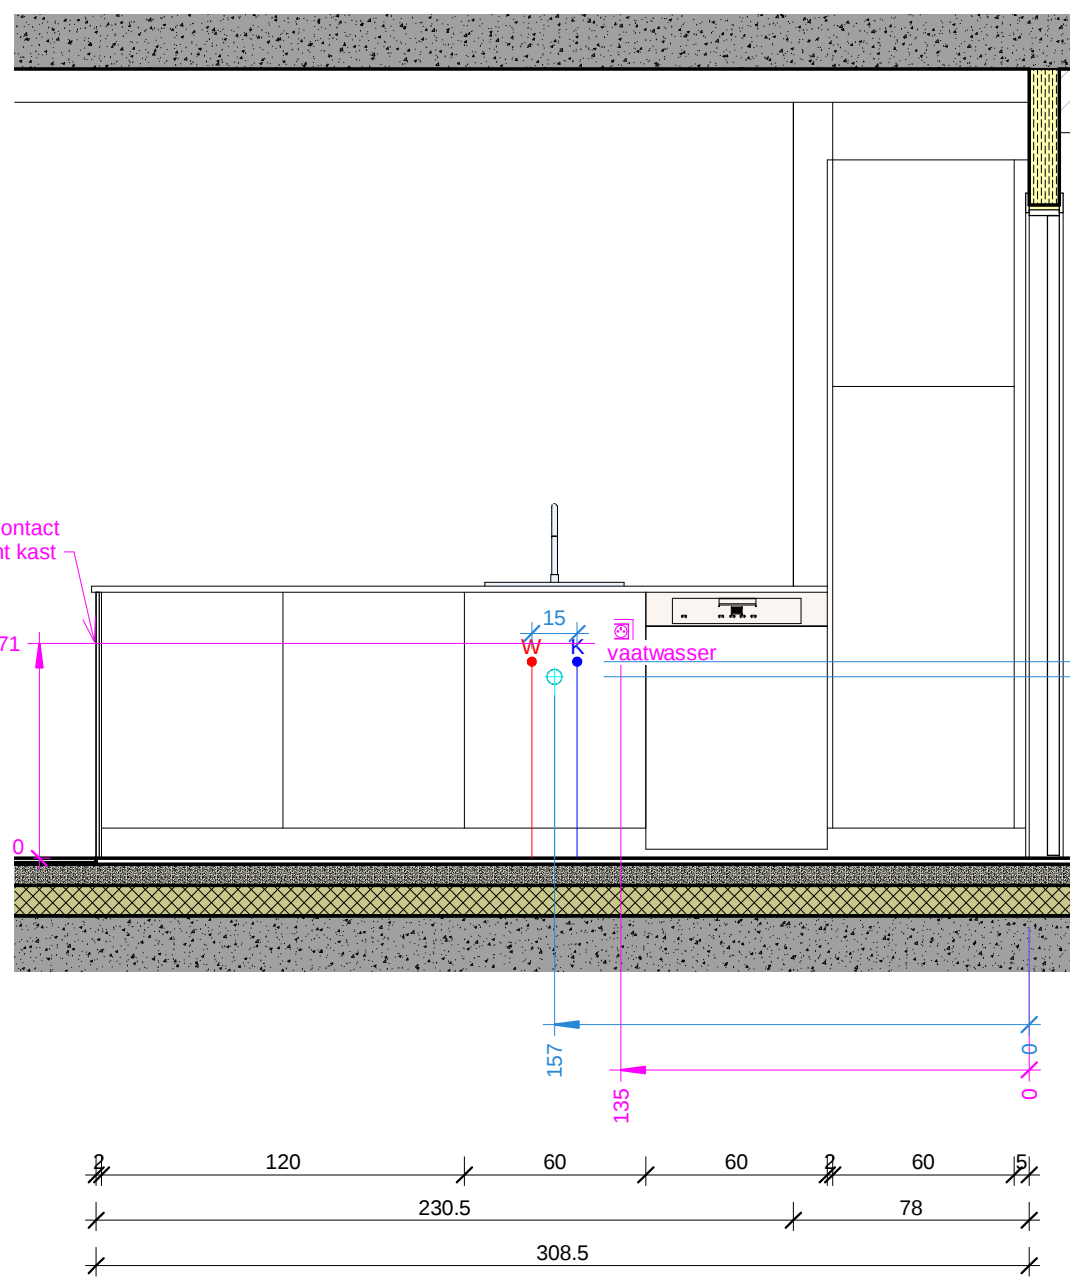

A aanzicht A - keuken
1 : 25

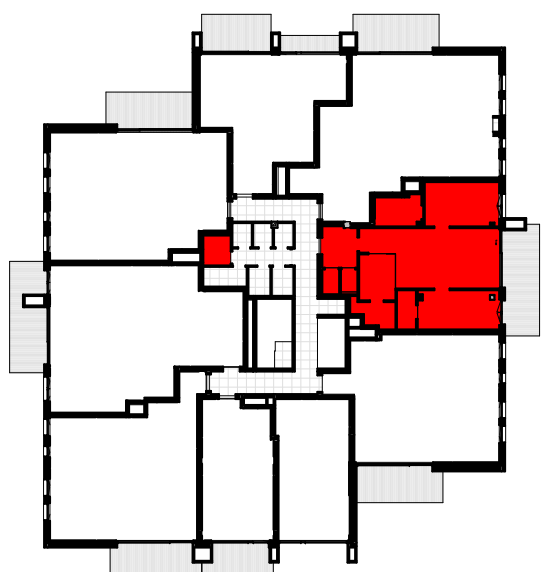

B aanzicht B - keuken
1 : 25

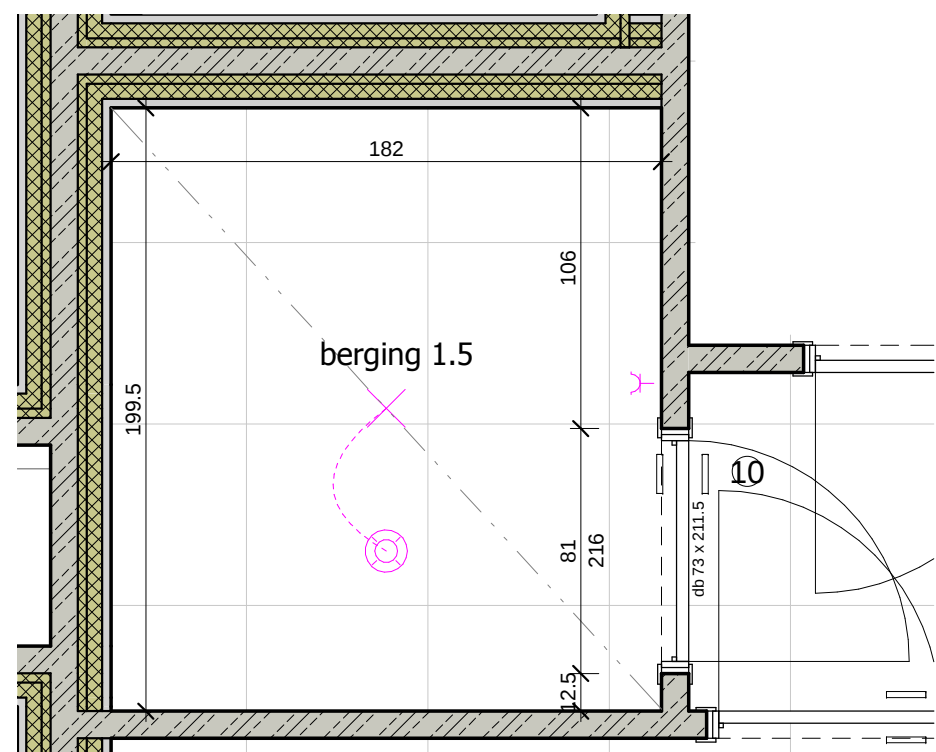

Situering APP 1.5
1 : 500

DEUREN - APP 1.5			
nr.	Deurblad Breedte	Deurblad Hoogte	Ei = 1/2h
1	103	211.5	
2	83	211.5	
3	83	211.5	
4	83	211.5	
5	83	211.5	
6	93	211.5	
7	83	211.5	
8	93	211.5	
9	83	211.5	
10	73	211.5	

RADIATOREN - APP 1.5		
nr.	type	omschrijving
1	H900-L700-T21	Stelrad - Planar style eco - muuraansluiting - thermostatische kraan links (blanc)
2	H900-L900-T33	Stelrad - Planar style eco - muuraansluiting - regelkraan rechts (blanc)
3	Valeriana H1763-L737	Stelrad - Valeriana - muuraansluiting - thermostatische kraan centraal (blanc)
4	H900-L800-T21	Stelrad - Novello - muuraansluiting - thermostatische kraan rechts (blanc)
5	H900-L700-T21	Stelrad - Novello - muuraansluiting - thermostatische kraan rechts (blanc)
6	Valeriana H1763-L737	Stelrad - Valeriana - muuraansluiting - thermostatische kraan centraal (blanc)

VLOERAFWERKING - APP 1.5			
nr.	type	omschrijving	tegenpeil chape
1	semi - massief parket	parket Eik 15mm kleur: PERGO 3343 - schilder plinten 68x15mm	-17
2	keramische vloerpegel	PAMEZA STYLE PERLA - 600x600mm - standaard voeg grijs - met bijbehorende plint	-13
3	handhout		

WANDBEKLEDING - APP 1.5		
nr.	type	omschrijving
1	keramische wandtegels	PAMEZA STYLE CENIZA - 600x300mm - standaard voeg grijs - volsteens horizontaal

LEGENDE ELEKTRICITEIT			
stopcontact	schakelaar	lichtpunt	
vloerstopcontact	schakelaar met verlichterlicht	inbouwspot	
stopcontact wasmachine	schakelaar met dimfunctie	wandlichtpunt	
stopcontact droogkast	schakelaar met trekkoord	wandlichtpunt inbouw	
stopcontact CV-ketel		vloer lichtpunt	
aansluitpunt TV	wisselschakelaar		
aansluitpunt TEL	knussschakelaar	lichtpunt (halogeen)	
aansluitpunt DATA	drukknoop	lichtpunt (LED)	
voeding	drukknoop met verlichterlicht		
wachtbus	deurbel		
verdeelbord	videfoon	rookmelder	

LEGENDE VERWARMING			
thermostaat	standaard radiator vloeraansluiting radiatorkraan	standaard radiator muuraansluiting radiatorkraan	
GAS	standaard radiator vloeraansluiting thermostatische kraan	standaard radiator muuraansluiting thermostatische kraan	

LEGENDE SANITAIR			
K	koudwatersluiting	DDK	dubbeldienschakelaar
W	warmwatersluiting	DDK (RW)	dubbeldienschakelaar regenwater
			afvoer

LEGENDE VLOERAFWERKING	
XX	nr. vloerafwerking
XX	tegenpeil chape

ARCHITECTUUR	
Alte maatvoeringen zijn nauwkeurig, uitvoeringsolerantie is mogelijk. Internelementen zijn ter illustratie.	
De gemeenschappelijke delen als buitengevel, scheidingmuur, buitenschrijnwerk, terrassen, balustrades, ... zijn op dit plan louter informatief en zijn ter beslissingbevoegdheid van het verantwoordelijke bestuur.	
Verlaagd plafond wordt standaard voorzien zoals aangeduid op plan. Indien geen verlaagd plafond wordt er gewerkt met een omkasting.	
INTERIEUR	
vloeren tegenpeil chape standaard op 13mm onder vloer Bij plaatsing door eigenaar zelf dienen de nodige afmetingen en diktes tijdig te worden medegedeeld.	
binnenschrijnwerk standaard binnendeuren (hoogte deurblad = 211,5cm), tenzij anders vermeld	
TECHNIKEN	
verwarming standaard radiatoren, tenzij anders vermeld afmetingen volgens berekening installateur	
sanitair plaatsing kranen, tenzij anders vermeld douchekraan 110 cm tov vloerplaat (aslijn) badkraan 60 cm tov vloerplaat (aslijn) shell kraan lavabo 60 cm tov vloerplaat (aslijn) shell kraan wc 25 cm tov vloerplaat (aslijn) buiterkraan 60 cm tov vloerplaat (aslijn)	
elektriciteit plaatsing stopcontacten / schakelaars, tenzij anders vermeld schakelaar 110 cm tov vloerplaat (onderkant) stopcontact 25 cm tov vloerplaat (onderkant) stopcontact verlicht 110 cm tov vloerplaat (onderkant) stopcontact cv 110 cm tov vloerplaat (onderkant) stopcontact badmeubel 110 cm tov vloerplaat (onderkant) voeding badmeubel 180 cm tov vloerplaat (onderkant)	

K	23/05/2018	AS-BUILT plan	WK
J	08/09/2017	goedkeuringen	NW
I	06/07/2017	aan - en afvoer handenwasser / vloer- en wandbekleding / sanitair / radiatoren / deuren	NW
H	20/06/2017	keuze radiatoren 3+6	NW
G	18/06/2017	radiatoren 1,2,3,6 / goedkeuringen	NW
F	01/06/2017	VH / keuken / elektriciteit / sanitair / vloer- en wandbekleding / tegenpeil chape (parket)	NW
E	21/03/2017	ventilatie / douche kamer / radiatoren 2+6 / goedkeuring ruwbouw	NW
D	23/02/2017	pos. deuren slaapkamer + bijhorende elektriciteit	NW
C	06/02/2017	revisie voor goedkeuring ruwbouw	NW
B	06/02/2017	revisie ruwbouw 1 - basis vloer	NW
A	20/12/2016	keuken / badkamer / elektriciteit / sanitair / radiatoren	NW
rev	datum	omschrijving	tek


THYS bouwprojecten		Parc Wansart APP 1.5	
--------------------	--	-------------------------	--

ruwbouw:	handtekening voor akkoord	datum	naam:
binnenschrijnwerk:		21/03/2017	Elisabeth Herrera
vloeren en wandtegels:		05/07/2017	huisnummer: Rue de Stalle 63 1180 Ukkel
keuken:		08/05/2017	berging: B 1.5
sanitair:		24/03/2017	autostaanplaats: /
verwarming:		21/07/2017	
elektriciteit:		12/05/2017	


opmerkingen:	
bouwconsulent: Delphine Maes	
contact: info@md-interior.be	
projectleider: Martin Vandenbussche	
tekenaar: NW	
formaat: 594 x 1189	
schaal: As indicated	

THYS bouwprojecten Nijverheidsstraat 10 - 2260 Oevel	tel 014 574 601 fax 014 574 609	www.thysbp.be info@thysbp.be
---	------------------------------------	---------------------------------


Dit document is eigendom van Thys Bouwprojecten. Informatie hieraangaande is strikt vertrouwelijk en mag niet gereproduceerd, openbaar gemaakt of verspreid worden zonder schriftelijke toestemming. Dit document dient op verzoek terugbezorgd te worden.

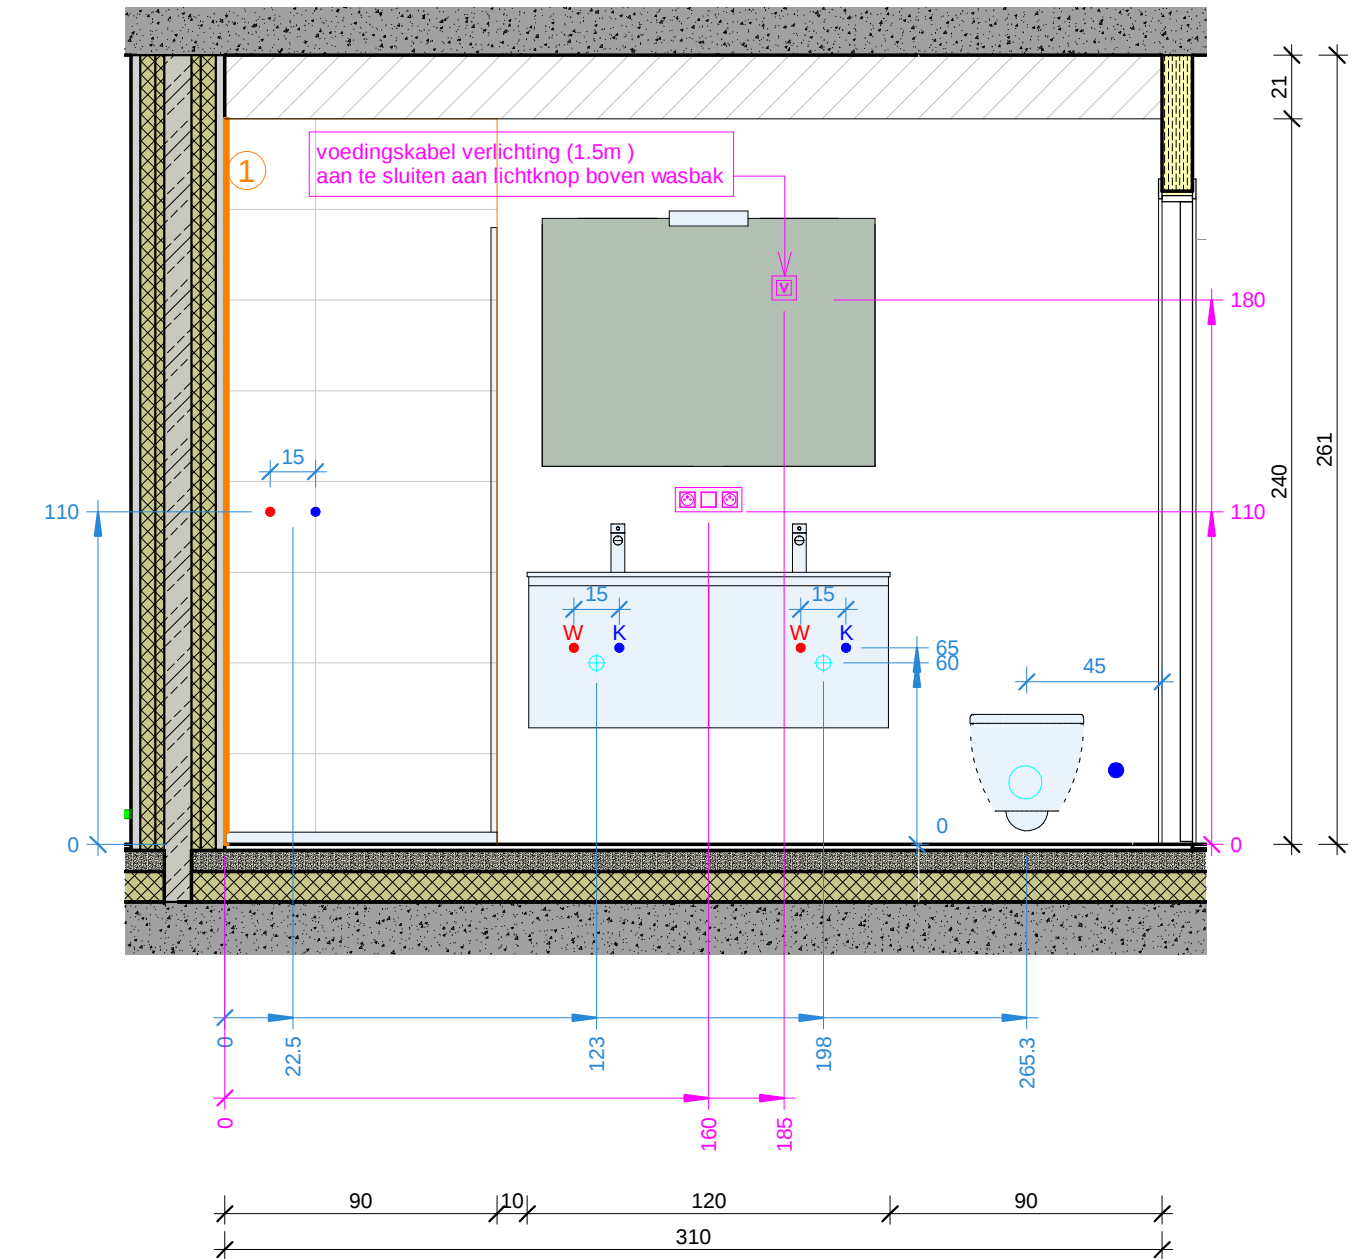

C aanzicht C - badkamer
1 : 25

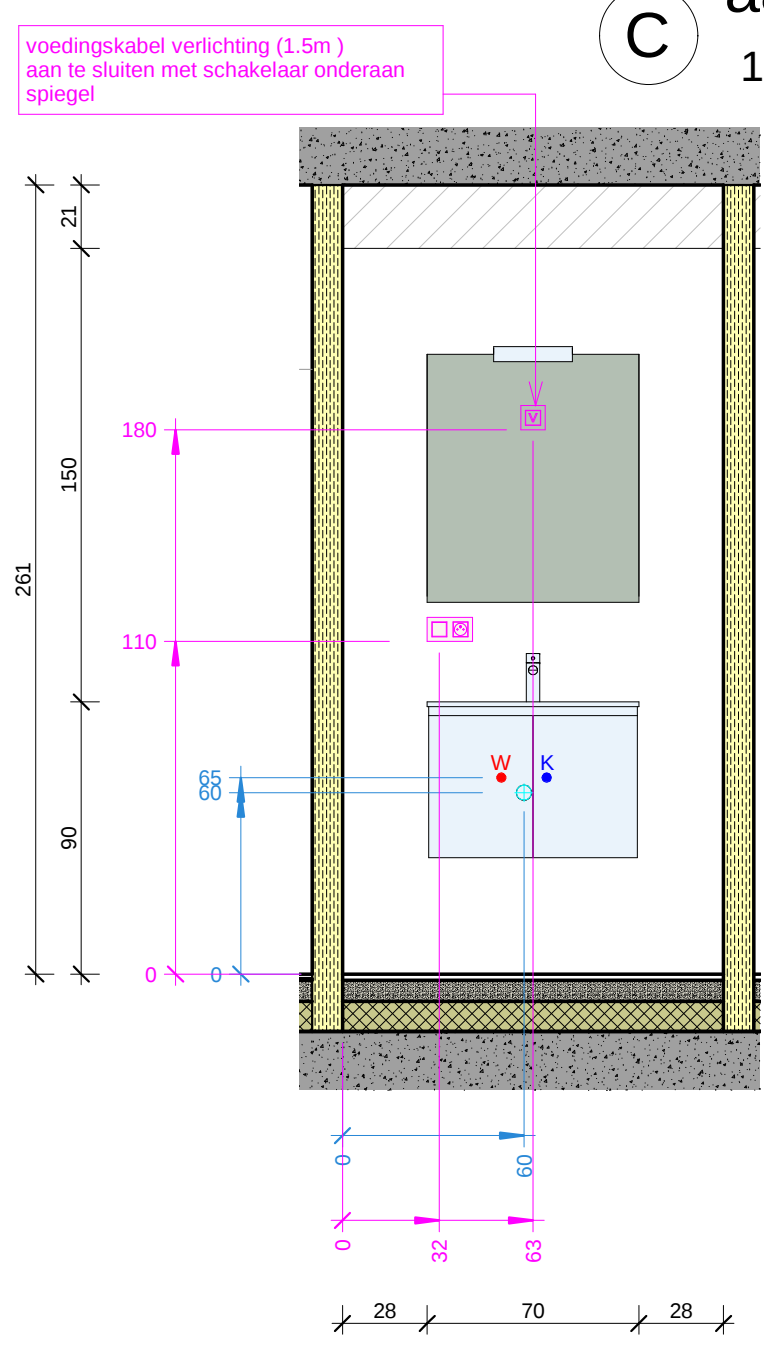

E aanzicht E - douche kamer
1 : 25

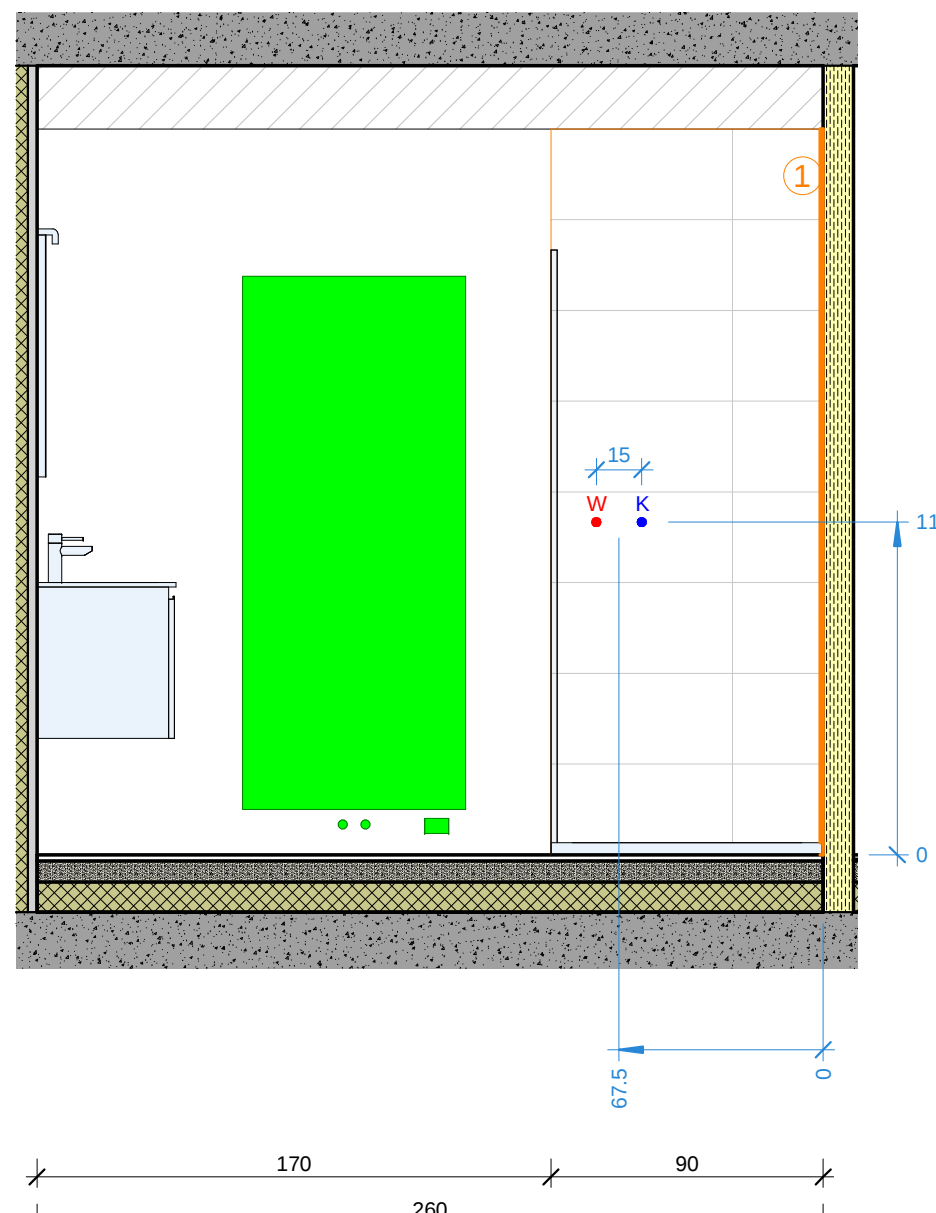

D aanzicht D - douche kamer
1 : 25