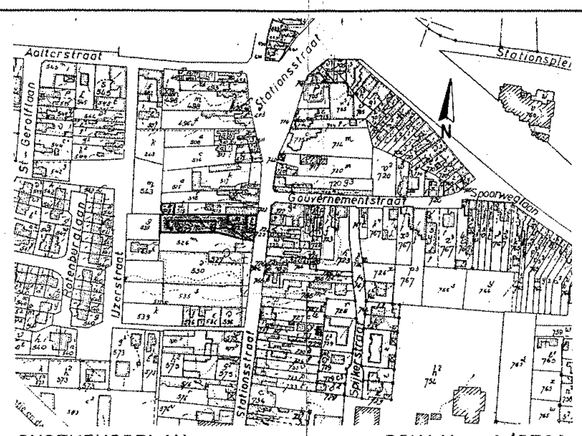

OMGEVINGSPLAN SCHAAL: 1/2500

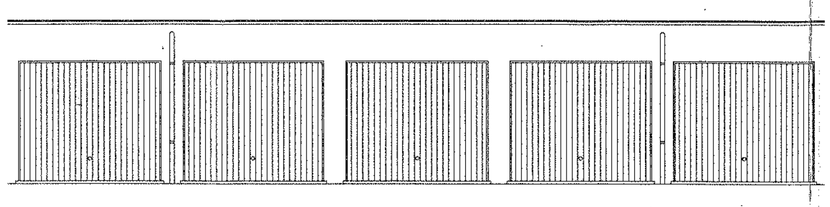

VOORAANZICHT GARAGES SCHAAL: 1/50

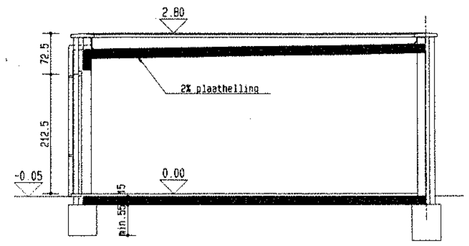

DOORSNEDE GARAGES SCHAAL: 1/50

GEVELMATERIALEN:

Grijze gevelsteen
Metalen kantelpoorten
Arduinen dorpels
Beton dekstenen
Zinken afvoeren

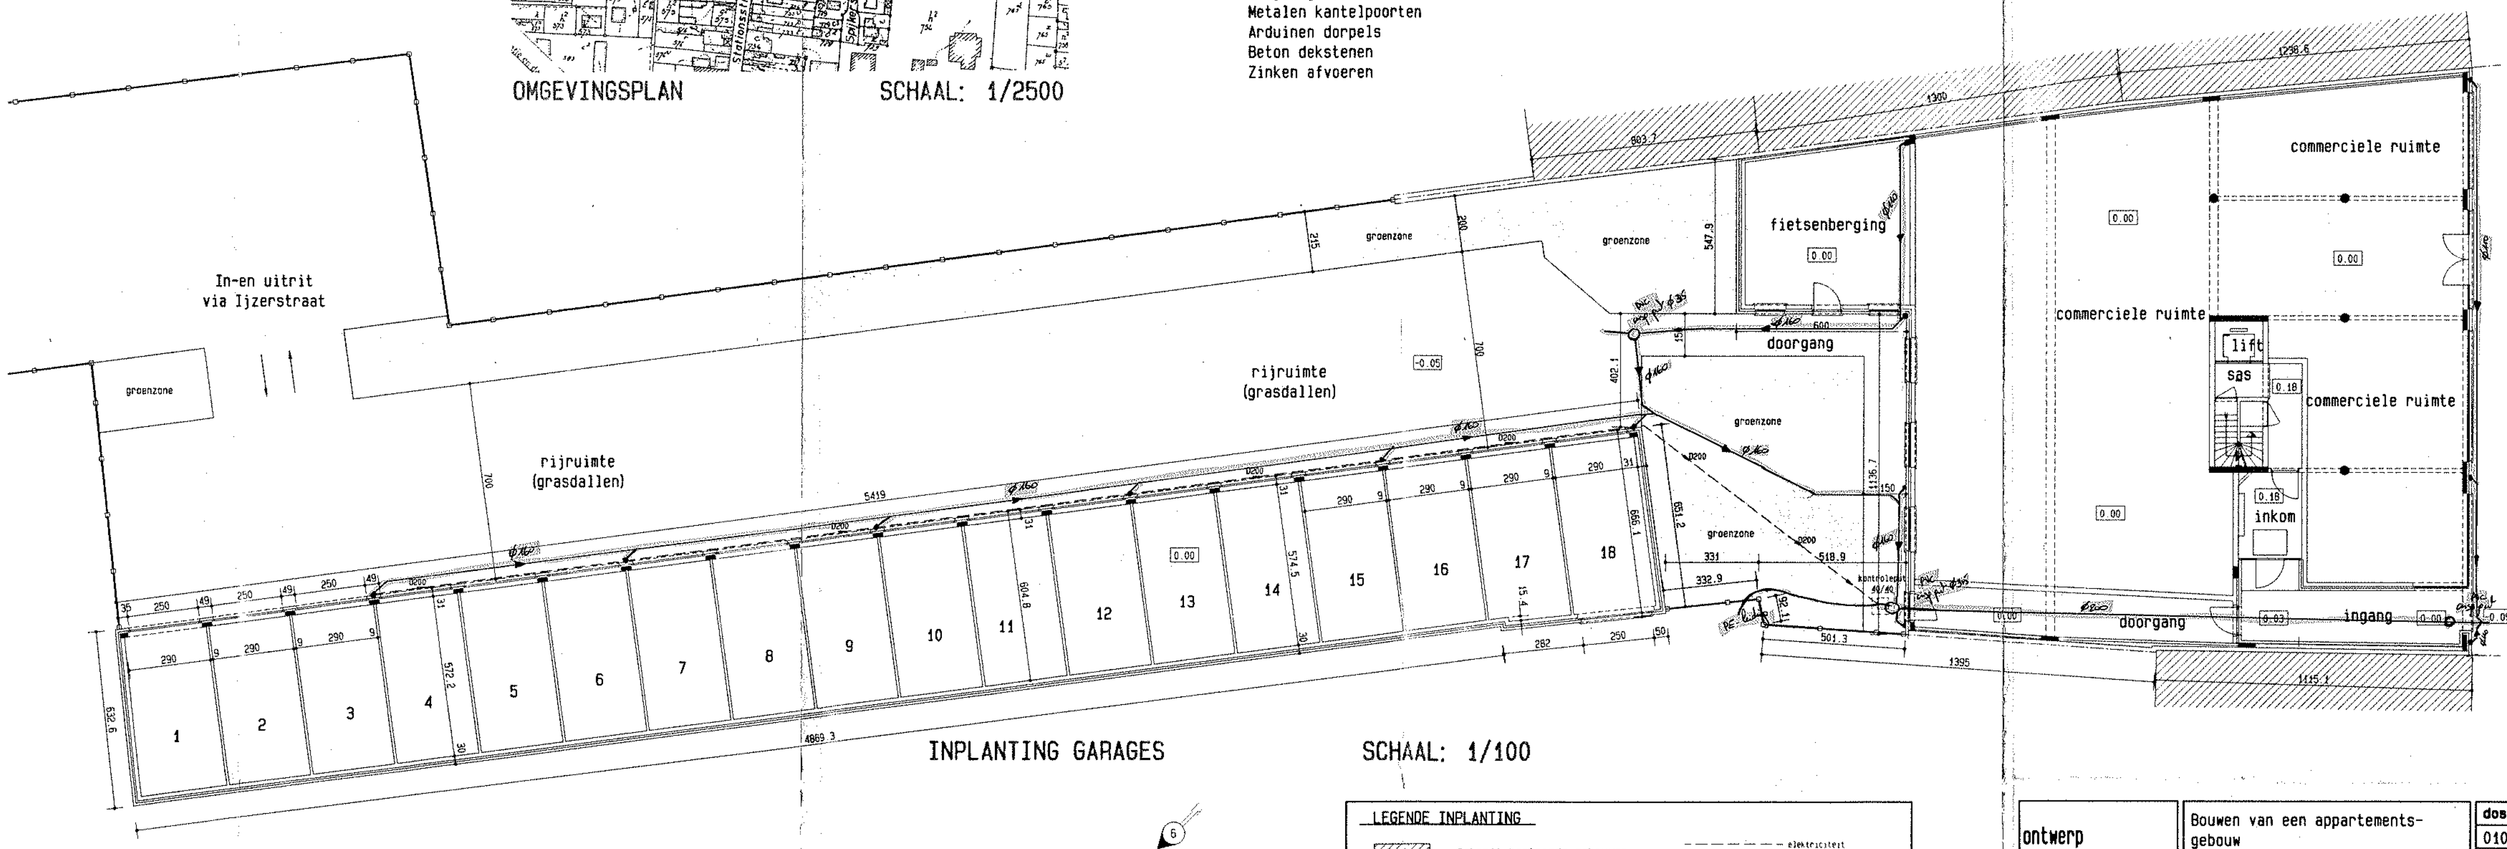

INPLANTING GARAGES SCHAAL: 1/100

LEGENDE INPLANTING

- Gabarit bestaande gebouwen
- Te slopen deel
- Gabarit nieuwbouw
- 0.00 Bestaande niveauhoogte
- 0.00 Nieuwe niveauhoogte
- elektriciteit
- riolering
- water
- gas
- V Verlichtingspunt
- H Hydrant
- B Boom

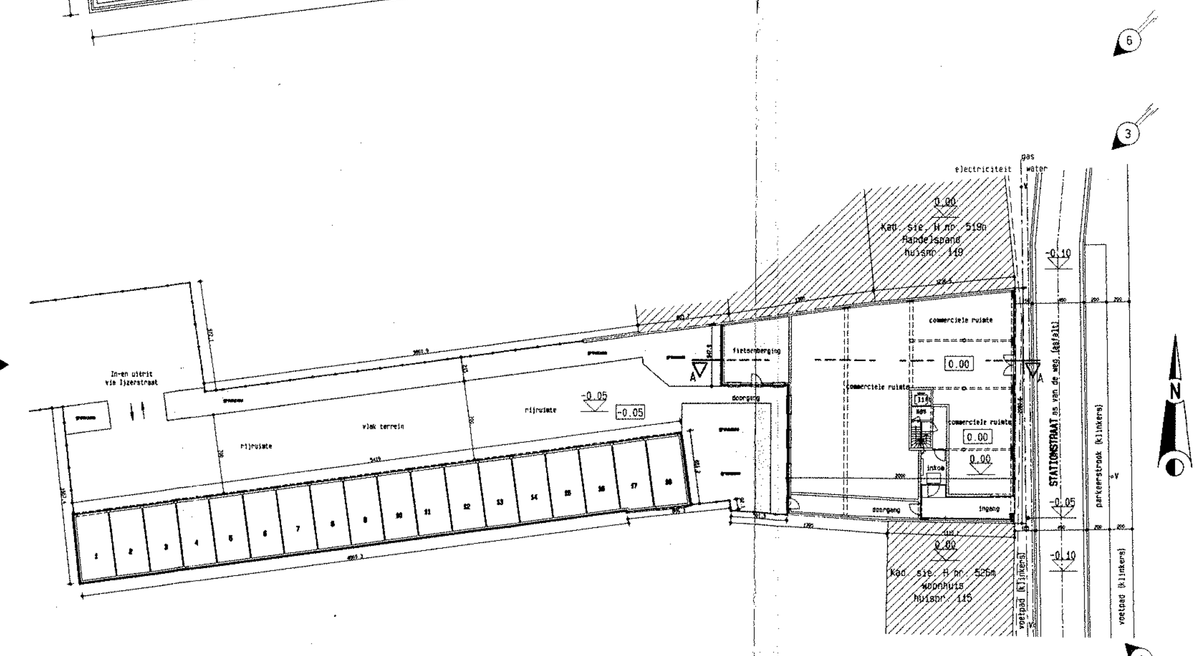

INPLANTINGSPLAN SCHAAL: 1/250

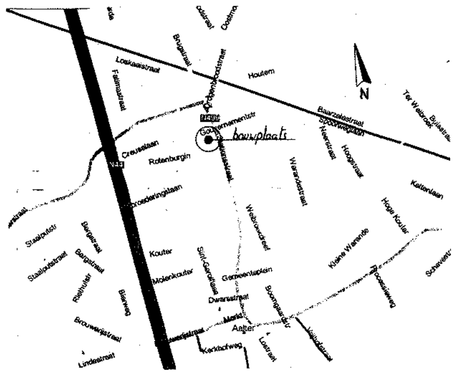

LIGGINGSPLAN SCHAAL: 1/10800

ontwerp	Bouwen van een appartements-gebouw "Res. LUCANA"	dossier nr 0105
bouwplaats	AALTER 3e Afdeling Stationstraat 117 Kad. sie. H nrs.: 522t, 522v, 522s	datum 03/10/2001 plan nr 5A
opdrachtgev.	Bvba. Saelens Promotie Ijzerstraat 19 9880 AALTER	schaal 1% getekend door V.T.L.

GEZIEN EN GOEDGEKEURD	de opdrachtgever	de architekt	de aannemer

INPLANTINGS-, OMGEVINGS- EN LIGGINGSPLAN	wijzigingen	datum
	5A: poort in garage nr. 18	22/05/2002

AS-BUILT RIOLERINGSPLAN

bvba. Studieburo
Ir. Arch. W. DEPICKER
Eedverbondkaai 185
9000 GENT TEL: 09/221.57.22 FAX: 09/221.35.09